

Kędzierzyn-Koźle, dnia 11 grudnia 2014r.

Nr nadany przez Zamawiającego: 19/2014

Odpowiedź na pytanie z dnia 9 grudnia 2014r.

Pytanie nr 1

W PFU pkt.2.2 jest napisane iż:

Przyłącze do budynku przy ul. Kozielskiej 61 zostało wykonane w 2014r. w technologii preizolowanej.
Proszę o podanie średnicy przyłącza i miejsca włączenia do istn. rurociągów kanałowych.

Odpowiedź 1

Przyłącze w miejscu włączenia do sieci kanałowej ma średnicę Dn65. W załączeniu przedstawiamy mapę powykonawczą z pomiaru przyłącza ciepłowniczego i inwentaryzację uzbrojenia terenu.

Pytanie nr 2

W PFU pkt. 3.2 jest napisane iż:Należy uwzględnić podłączenie do sieci budynków przy ul:
Moniuszki 1-3 Moniuszki 5-7 Moniuszki 6-8, 10-12, 14-16.

W pkt. 2.2 pisze iż Zasilanie budynków Moniuszki 1-3, Moniuszki 507 przewidziano wg programu KAWKA.

SIWZ i umowa nie określają podłączenia w/w budynków? Proszę określić miejsce wykonania odgałęzień od projektowanej zewnętrznej instalacji odbiorczej (s.c. n/p) i określenie czy mają być zakończone zaworami
Czy też mufami końcowymi z denkami.

Odpowiedź 2

Należy wziąć pod uwagę podłączenie budynków w obliczeniach zdolności przepływowych projektowanej sieci. W projekcie należy jedynie uwzględnić zabudowanie trójnika na odgałęzienie dla zasilania budynku przy ul. Moniuszki 5-7. Miejsce podłączenia jest naniesione na mapę załączoną do PFU. Podłączenie budynku przy ul. Moniuszki 5-7 jest planowane na 2016 r. i do projektanta należy zaprojektowanie sieci i określenie sposobu zabezpieczenia trójnika.

Pytanie nr 3

W PFU pkt. 3.5.3 jest napisane iż: ... Moc zamówiona 30 kW... a w pkt. 3.2 oraz zwiększenie mocy docelowej zasilającej budynek Moniuszki 2, do 55 kW.

Którą wartość należy przyjąć do wymiarowania węzła i przyłącza s.c.

Odpowiedź 3

Do wymiarowania przyłączy należy przyjąć moc 55 kW. Do wymiarowania węzła należy przyjąć moc 30 kW, co jest opisane w pkt. 3.5.3. PF-U.

Pytanie nr 4

Czy Inwestor posiada skan mapy z istniejącym uzbrojeniem terenu?

Odpowiedź 4

Zamawiający posiada tylko mapę, której skan jest dołączony do PF-U.

Pytanie nr 5

Czy dla przebudowanego odcinka sieci ciepłowniczej należy przyjąć montaż detektora instalacji alarmowej?

Odpowiedź 5

Nie, nie wymaga. Wymagania Zamawiającego w stosunku do sieci alarmowej opisane są w pkt.3.9. PF-U.

Pytanie nr 6

Jakie należy zastosować kable do alarmu, zwykłe czy systemowe?

Odpowiedź 6

Prosimy doprecyzować pytanie.



Projekt pn. „Modernizacja i przebudowa osiedlowej sieci ciepłowniczej wraz z przyłączami do budynków na terenie Kędzierzyna-Koźła”
Współfinansowany przez Unię Europejską ze środków Funduszu Spójności w ramach
Programu Infrastruktura i Środowisko
Umowa nr POIS.09.02.00-00-050/10-00

Pytanie nr 7

Z jakiego materiału mają być wykonane poduszki kompensacyjne?

Odpowiedź 7

Poduszki kompensacyjne mają być wykonane z materiału jednorodnego, dopuszczonego do współpracy z systemem preizolowanym zastosowanego producenta.

Pytanie nr 8


Czy do wyceny należy przyjąć roboty ogólnobudowlane (dostosowanie pomieszczenia do montażu wymiennika) np. tynkowanie, malowanie, wymiana stolarki?

Odpowiedź 8

Wymagania Zamawiającego w stosunku do montażu węzłów i pomieszczeń węzłów określa pkt. 3.6. PF-U. Zamawiający nie przewidział wymiany stolarki. Dodatkowo należy uwzględnić uzupełnienie tynków na ścianach i zamurowanie istniejących otworów (prześwitów, źle osadzonych drzwi itp.).

Komisja przetargowa:

1.....
2.....
3.....
4.....
5.....

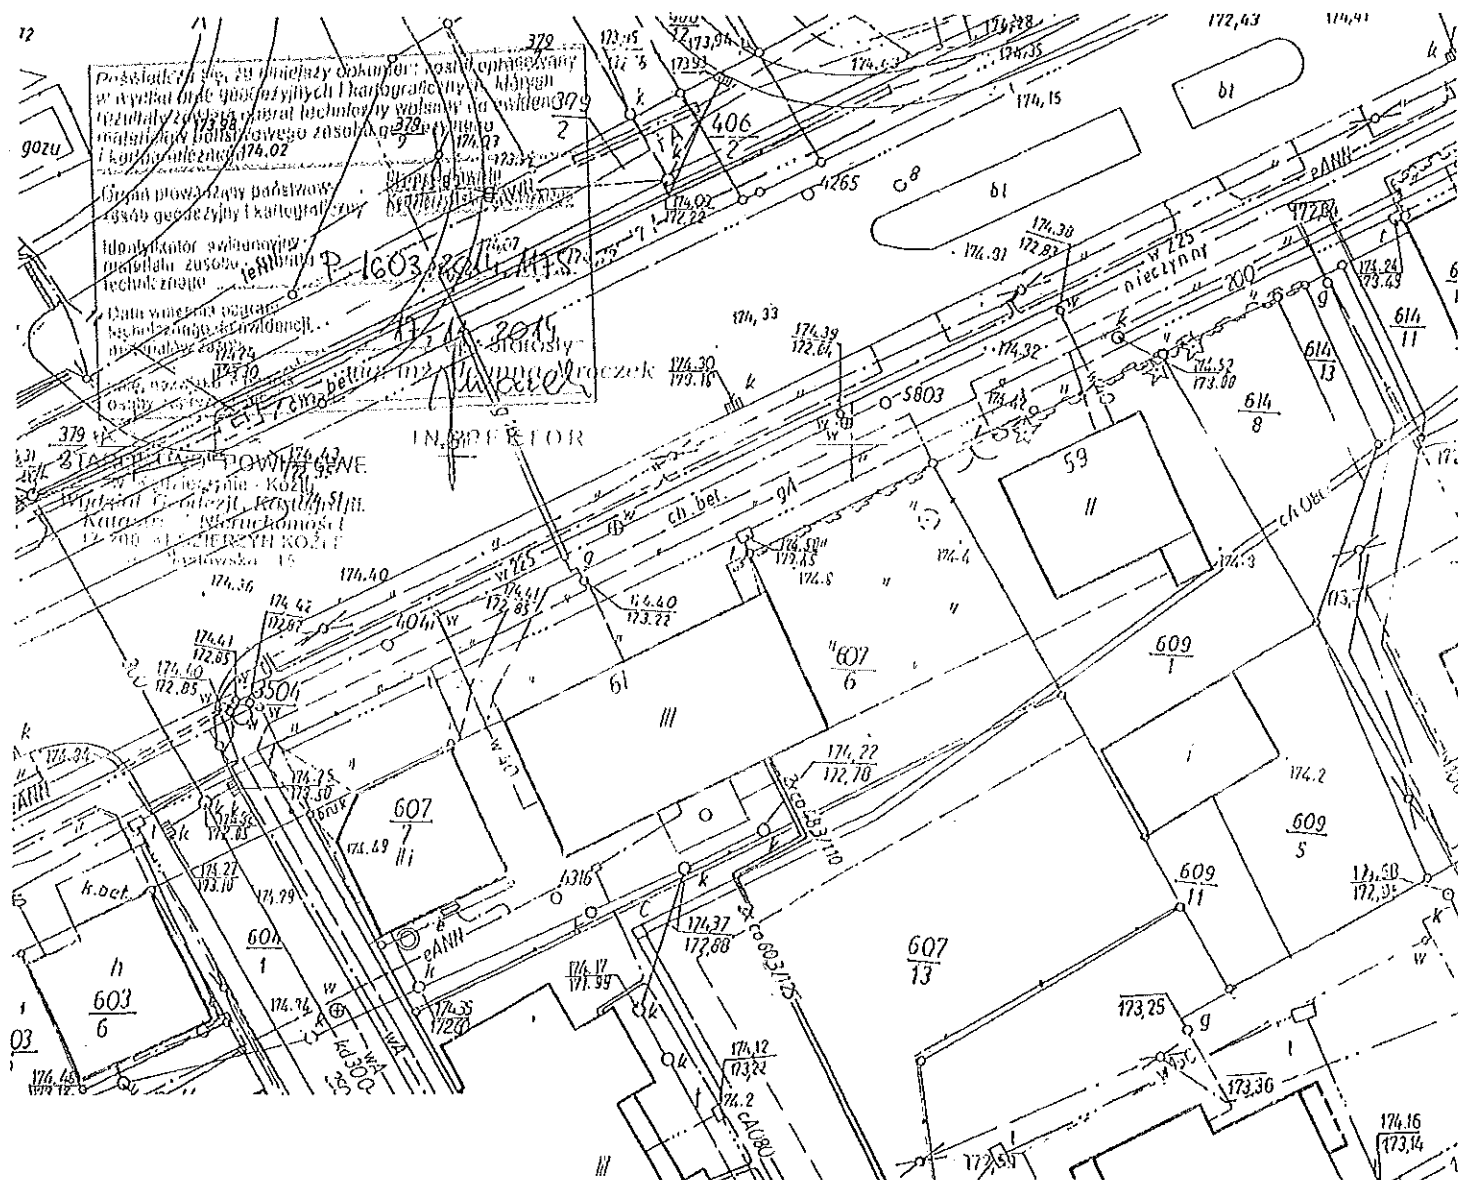

**Mapa powykonawcza z pomiaru
przyłącza sieci ciepłowniczej:**

województwo: opolskie

gmina: Kędzierzyn-Koźle

obręb: Kędzierzyn

ulica: Kozielska

dz: 607/13

sekcja: 474.433.2333

skala: 1:500

układ współ: „1965”

poz. odniesienia: Kronsztadt

data aktualizacji: 30.10.2014r.

GEOSERWIS

ul. Piastowska 15 A
47-200 Kędzierzyn-Koźle
tel./fax 077 482 31 93
NIP: 749-00-10-324


mgr inż. Henryk Horoszczyk

geodeta uprawniony

Zaśw. nr 3458/86

ul. KOZIELSKA J. A. S. T.

INWENTARYZACJA UZBROJENIA TERENU

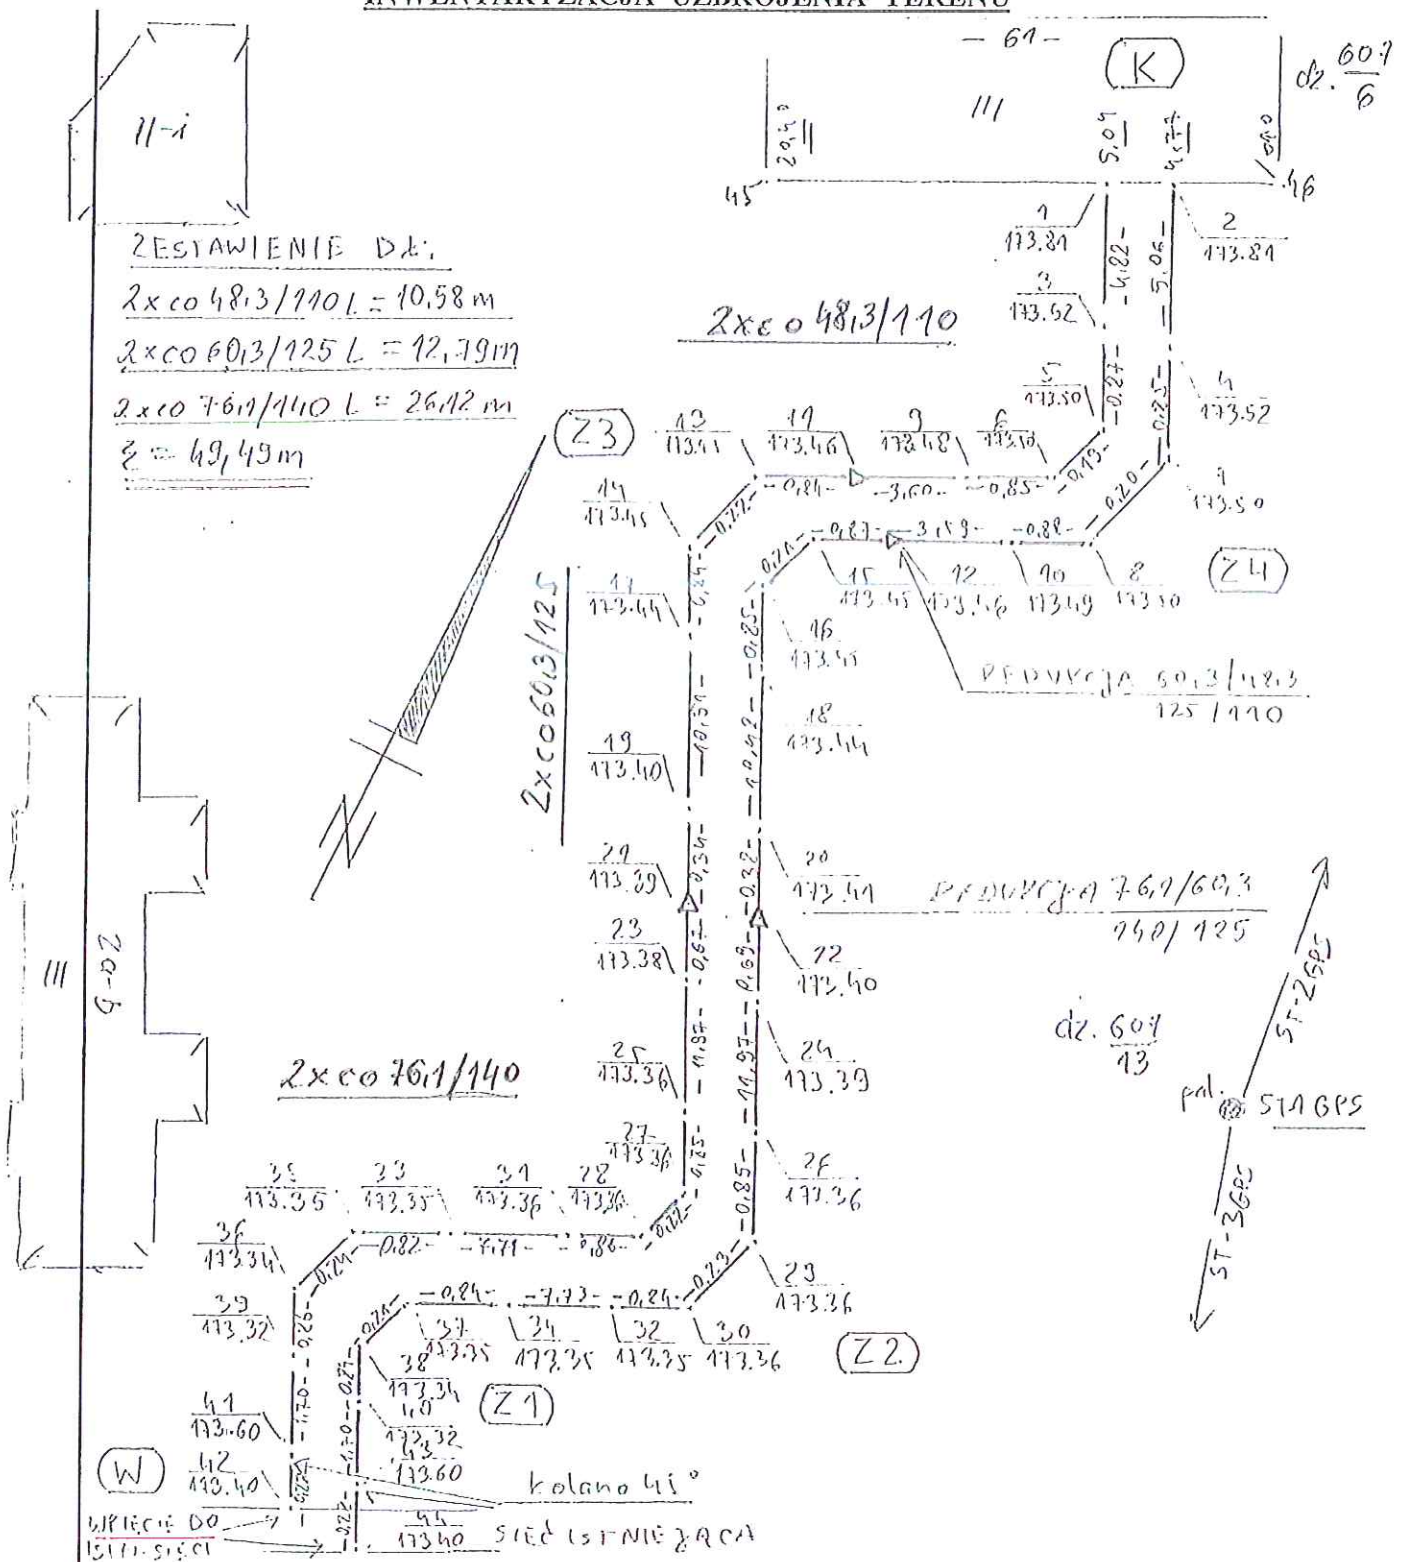

Geoservis 47-200 Kędzierzyn-Koźle ul. Piastowska 15a		Obiekt <i>Kędzierzyn ul. Koziełska</i>	Nr szkicu 1	Nr ks. Robót 138/2014
		Gmina <i>Kędz. Koźle</i>	sekcja 474.43.2333	G.664.0.1.1272.2014
Pomierzył	Data 10.10.2014	Imię i Nazwisko <i>ASYSTENT GEODETY</i>	k.m. dz. 607/13,6	Nr zgl. 1203/2014
Skartował		tech. <i>Grzegorz Gutkwa</i>	Nr ewid. przewodu	Przyjęto do ewidencji geodezyjnej nr
Sprawdził		mgr inż. <i>Henryk Moroszczak</i>	Rodzaj przewodu <i>2co 76,1/140; 60,3/125; 48,3/110</i>	Kopię szkicu odebrał
		geodeta uprawniony	Identyfikator	
		Zakw. nr 3458/86		

Wykaz współrzędnych punktów załamania:

nr	x	y	h
1	5578257.04	6513806.81	173.81
2	5578257.15	6513807.05	173.81
3	5578252.71	6513808.93	173.52
4	5578252.58	6513809.23	173.52
5	5578251.92	6513809.30	173.50
6	5578251.74	6513809.25	173.50
7	5578251.82	6513809.62	173.50
8	5578251.63	6513809.56	173.50
9	5578251.37	6513808.48	173.48
10	5578251.25	6513808.77	173.49
11	5578249.77	6513805.25	173.46
12	5578249.64	6513805.56	173.46
13	5578249.40	6513804.50	173.45
14	5578249.20	6513804.41	173.45
15	5578249.26	6513804.78	173.45
16	5578249.06	6513804.71	173.45
17	5578248.45	6513804.78	173.44
18	5578248.30	6513805.09	173.44
19	5578238.94	6513809.25	173.40
20	5578238.84	6513809.60	173.41
21	5578238.63	6513809.40	173.39
22	5578238.50	6513809.76	173.40
23	5578238.02	6513809.68	173.38
24	5578237.87	6513810.05	173.39
25	5578227.21	6513814.82	173.36
26	5578227.10	6513815.27	173.36
27	5578226.46	6513815.22	173.36
28	5578226.25	6513815.14	173.36
29	5578226.34	6513815.66	173.36
30	5578226.12	6513815.61	173.36
31	5578225.81	6513814.40	173.36
32	5578225.73	6513814.86	173.35
33	5578221.90	6513807.76	173.35
34	5578221.85	6513808.17	173.35
35	5578221.52	6513807.03	173.35
36	5578221.29	6513806.97	173.34
37	5578221.43	6513807.44	173.35
38	5578221.23	6513807.39	173.34
39	5578220.56	6513807.42	173.32
40	5578220.50	6513807.80	173.32
41	5578219.10	6513808.30	173.60
42	5578218.91	6513808.42	173.40
43	5578219.05	6513808.67	173.60
44	5578218.86	6513808.79	173.40
45	5578250.72	6513792.81	174.21
46	5578259.16	6513811.38	174.25

Stwierdzam zgodność, niezgodność—zrealizowanej sieci
poprzez porównanie z dokumentacją projektową
o numerze: G.6630.235.2014 z dnia :27.08.2014

- I. Wynik porównania przedstawiono na załączniku mapowym.
Nazwa i adres jednostki prowadzącej ewidencję branżową:

ASYSTENT GEODETY

1303. Stanisław G. G. G.

Nazwa i adres właściciela sieci: (data) (imię i nazwisko - podpis)
Miejski Zakład Energetyki Ciepłej w Kędzierzynie-Koźlu.

II.

III. Dane do ewidencjiwprowadzono dnia

(data) (imię i nazwisko – podpis)

UWAGA: Obowiązek Inwestora reguluje Rozporządzenie Ministra Gospodarki Przestrzennej i Budownictwa
z dn. 26.08.1991 r. (DzU 83/91) w sprawie szczegółowych zasad i trybu zakładania i
prowadzenia geodezyjnej ewidencji sieci uzbrojenia terenu oraz uzgodnień i współdziałania w
tym zakresie.